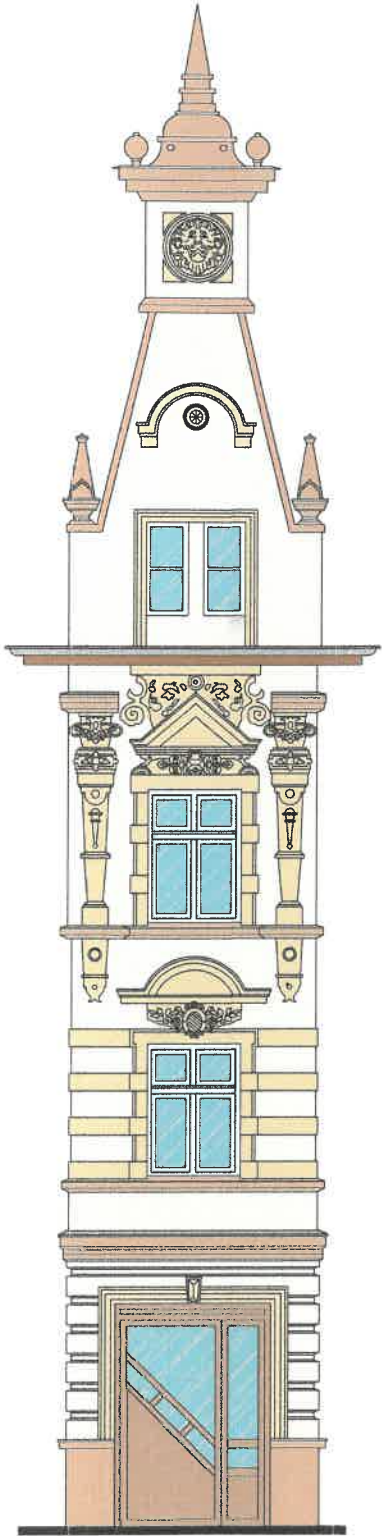
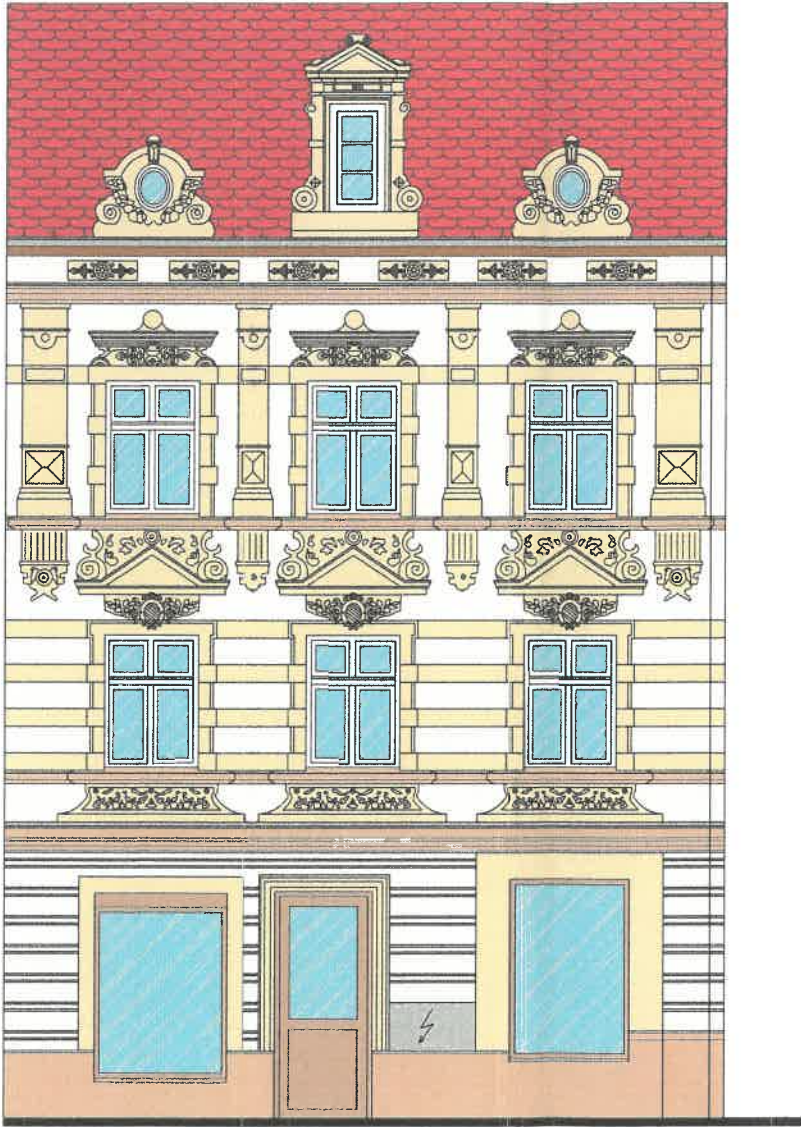


09.11.2023
~~Farba silikonowa CERESIT
w kolorze **Texas TX4** lub równoważny~~

Farba silikonowa CERESIT
w kolorze **Afrika AF2** lub równoważny


Farba silikonowa CERESIT
w kolorze **Afrika AF1** lub równoważny

UWAGA:
Ostateczną kolorystykę wykonać w uzgodnieniu
z WUOZ, Delegatura w Legnicy

PROJEKTOWANIE I NADZÓR W BUDOWNICTWIE mgr inż. Jarosław Mikołajczyk 59-216 Kunice, Pątnów Legnicki 10A tel. kom. 502-296-226			
Zadanie	Remont ścian zewnętrznych w budynku mieszkalnym, wielorodzinnym z częścią usługową.	Projekt architektoniczno-budowlany	
Adres	59-225 Chojnów, ul. Kościuszki 1 dz. nr 59/60 obręb 0004	Skala 1:75	
Tyt. rys.	Elewacja południowa	Data 18.07.2023	
Projektant upr. proj. nr DOŚ.0088/PWBKb/20	mgr inż. Jarosław Mikołajczyk	Rys. nr 1	
Projektant upr. proj. nr 230/87/Uw	mgr inż. arch. Waldemar Serafinowicz		

Załącznik do decyzji
pozwolenia na budowę
Nr.....
dnia.....

Z up. STAROSTY
Kamila Głowacka
Kamila Głowacka
Główny specjalista
w Wydziale Architektury
i Budownictwa

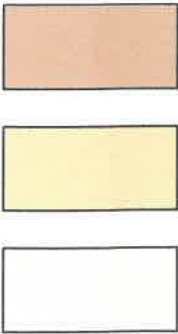


09.11.2023
[Signature]
Farba silikatowa CERESIT
w kolorze ~~Texas TX4~~ lub równoważny

Farba silikatowa CERESIT
w kolorze **Afrika AF2** lub równoważny

Farba silikatowa CERESIT
w kolorze **Afrika AF1** lub równoważny

UWAGA:
Ostateczną kolorystykę wykonać w uzgodnieniu
z WUOZ, Delegatura w Legnicy

mgr inż. Jarosław Mikołajczyk 59-216 Kunice, Pątnów Legnicki 10A tel. kom. 502-296-226		
Zadanie	Remont ścian zewnętrznych w budynku mieszkalnym, wielorodzinnym z częścią usługową.	Projekt architektoniczno-budowlany
Adres	59-225 Chojnów, ul. Kościuszki 1 dz. nr 59/60 obręb 0004	Skala 1:75
Tyt. rys.	Elewacja wschodnia	
Projektant upr. proj. nr DOS/0088/PWBkb/20	mgr inż. Jarosław Mikołajczyk	Data 18.07.2023 Rys. nr 2
Projektant upr. proj. nr 230/87/Uw	mgr inż. arch. Waldemar Serafinowicz	

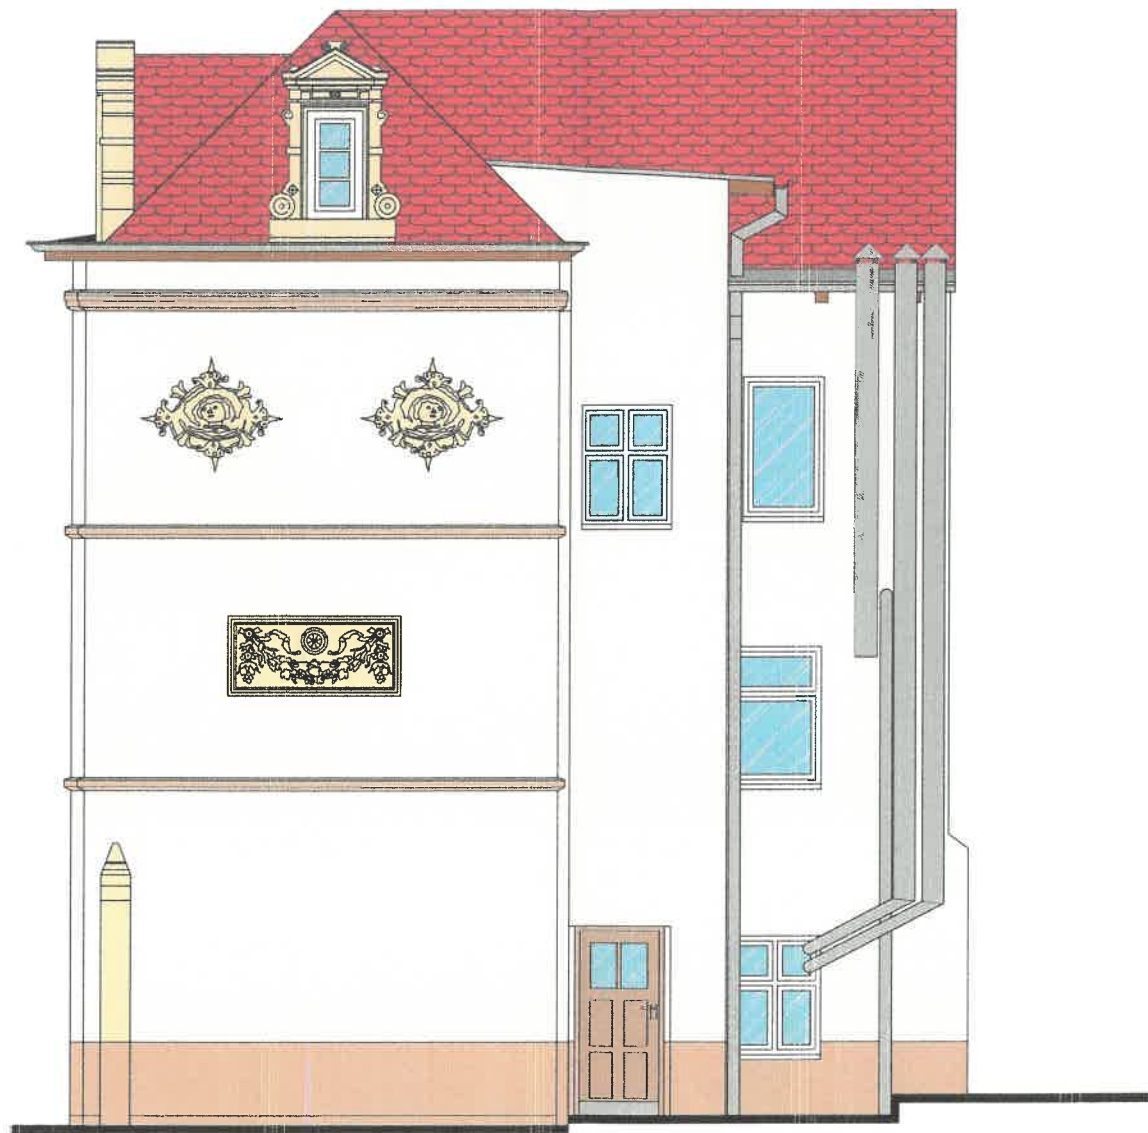

UWAGA:
Ostateczną kolorystykę wykonać w uzgodnieniu
z WUOZ, Delegatura w Legnicy



09.11.2023
[Signature]
~~Farba silikatowa CERESIT~~
w kolorze **Texas TX4** lub **równoważny**




Farba silikatowa CERESIT
w kolorze **Afrika AF2** lub **równoważny**




Farba silikatowa CERESIT
w kolorze **Afrika AF1** lub **równoważny**

PROJEKTOWANIE I NADZÓR W BUDOWNICTWIE mgr inż. Jarosław Mikołajczyk 59-216 Kunice, Pątnów Legnicki 10A tel. kom. 502-296-226			
Zadanie	Remont ścian zewnętrznych w budynku mieszkalnym, wielorodzinnym z częścią usługową.	Projekt architektoniczno-budowlany	
Adres	59-225 Chojnów, ul. Kościuszki 1 dz. nr 59/60 obręb 0004	Skala 1:75	
Tyt. rys.	Elewacja północna	Data 18.07.2023	
Projektant upr. proj. nr DOŚ.0088/PWBKb/20	mgr inż. Jarosław Mikołajczyk	<i>[Signature]</i>	Rys. nr 3
Projektant upr. proj. nr 230/87/Uw	mgr inż. arch. Waldemar Serafinowicz		

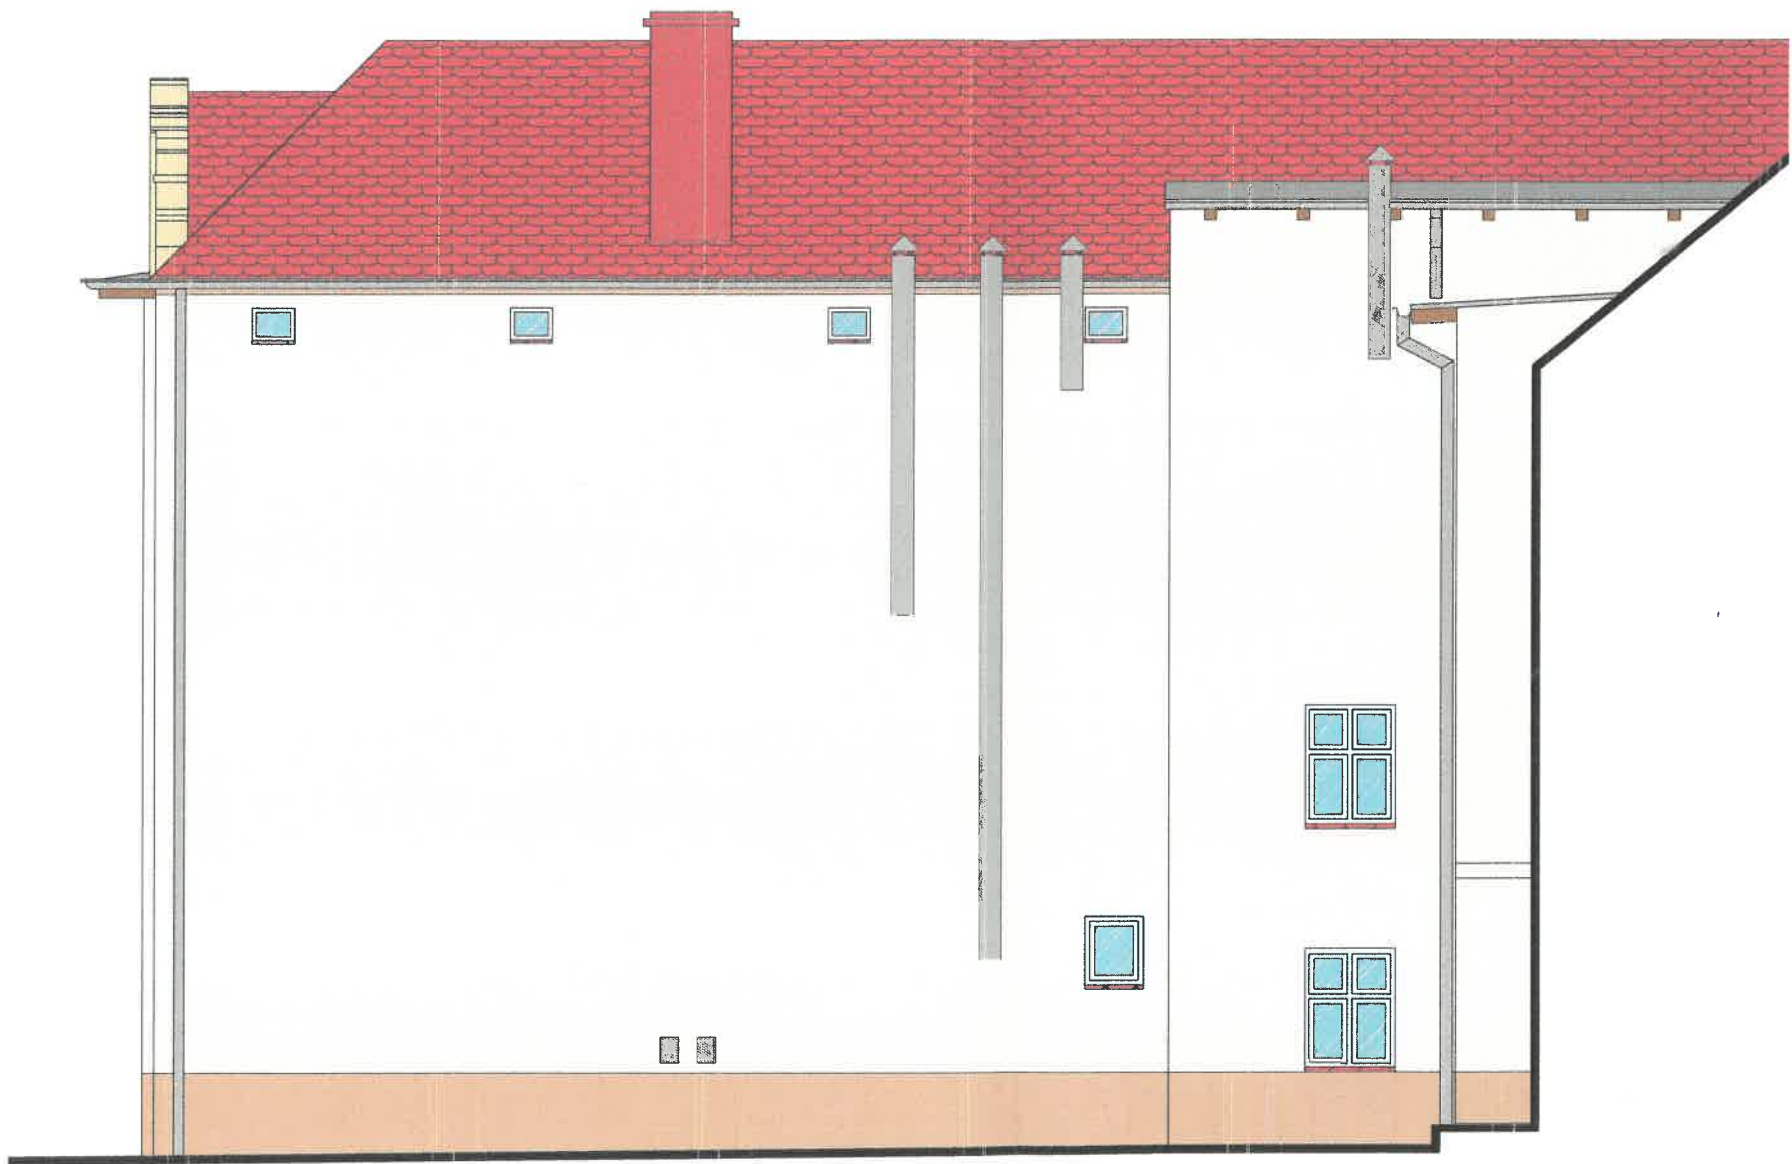

03.11.2023
Farba silikatowa CERESIT
w kolorze ~~Texas TX4~~ lub równoważny

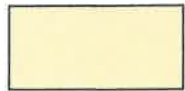



Farba silikatowa CERESIT
w kolorze **Afrika AF2** lub równoważny



Farba silikatowa CERESIT
w kolorze **Afrika AF1** lub równoważny

UWAGA:
Ostateczną kolorystykę wykonać w uzgodnieniu
z WUOZ, Delegatura w Legnicy

PROJEKTOWANIE I NADZÓR W BUDOWNICTWIE mgr inż. Jarosław Mikołajczyk 59-216 Kunice, Pątnów Legnicki 10A tel. kom. 502-296-226			
Zadanie	Remont ścian zewnętrznych w budynku mieszkalnym, wielorodzinnym z częścią usługową.	Projekt architektoniczno- budowlany	
Adres	59-225 Chojnów, ul. Kościuszki 1 dz. nr 59/60 obręb 0004	Skala 1:75	
Tyt. rys.	Elewacja zachodnia	Data 18.07.2023	
Projektant upr. proj. nr DOŚ/0088/PW/BKp/20	mgr inż. Jarosław Mikołajczyk		Rys. nr 4
Projektant upr. proj. nr 230/87/Uw	mgr inż. arch. Waldemar Serafinowicz		

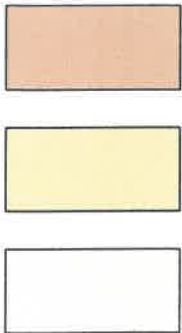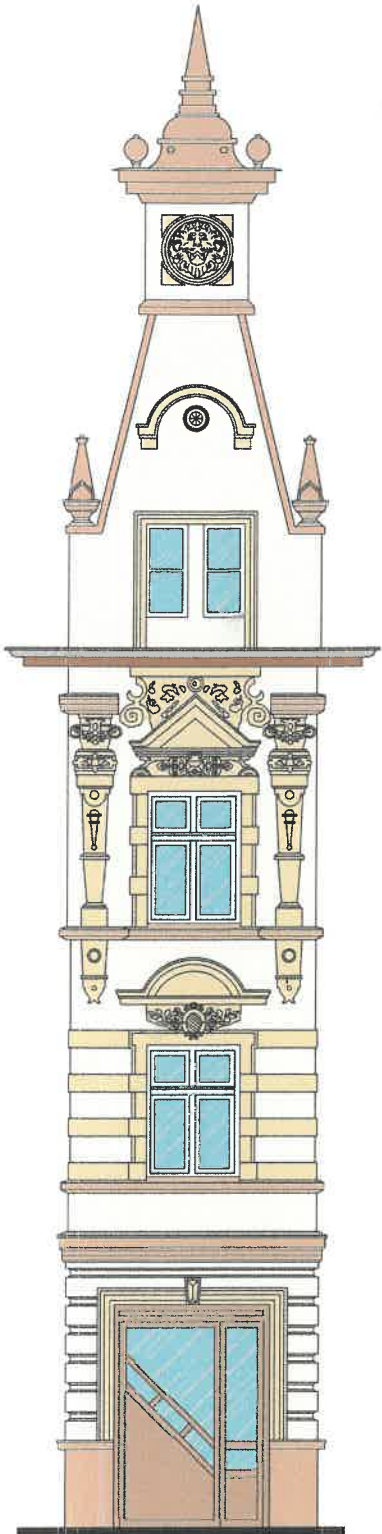

Farba silikatowa CERESIT
w kolorze **Texas TX4** lub **równoważny**


Farba silikatowa CERESIT
w kolorze **Afrika AF2** lub **równoważny**

Farba silikatowa CERESIT
w kolorze **Afrika AF1** lub **równoważny**

UWAGA:
Ostateczną kolorystykę wykonać w uzgodnieniu
z WUOZ, Delegatura w Legnicy

- UWAGI:
1. Wszystkie roboty należy wykonać zgodnie z Polskimi Normami, Warunkami technicznymi wykonania i odbioru robót budowlano-montażowych opracowanych przez Instytut Techniki Budowlanej oraz zasadami wiedzy i sztuki budowlanej.
 2. Wszystkie wymiary i rzędne należy sprawdzić na budowie.
 3. Dopuszcza się zastosowanie materiałów zamiennych pod warunkiem, że posiadają one cechy nie gorsze jakościowo i technicznie od wskazanych w projekcie.
 4. Wszystkie użyte materiały budowlane i wykończeniowe powinny posiadać odpowiednie atesty i aprobaty do stosowania w budownictwie.
 5. Wszelkiego rodzaju wątpliwości wykonania robót budowlanych rozwiązać należy przed rozpoczęciem robót w ramach nadzoru autorskiego.


PROJEKTOWANIE I NADZÓR W BUDOWNICTWIE mgr inż. Jarosław Mikołajczyk 59-216 Kunice, Pątnów Legnicki 10A tel. kom. 502-296-226			
Zadanie	Remont ścian zewnętrznych w budynku mieszkalnym, wielorodzinnym z częścią usługową.	Projekt techniczny	
Adres	59-225 Chojnów, ul. Kościuszki 1 dz. nr 59/60 obręb 0004		
Tyt. rys.	Elewacja południowa	Skala	1:75
Projektant upr. proj. nr 005/0088/PWBKb/20	mgr inż. Jarosław Mikołajczyk		Data 18.07.2023
Projektant upr. proj. nr 230/87/Uw	mgr inż. arch. Waldemar Serafinowicz		Rys. nr 1

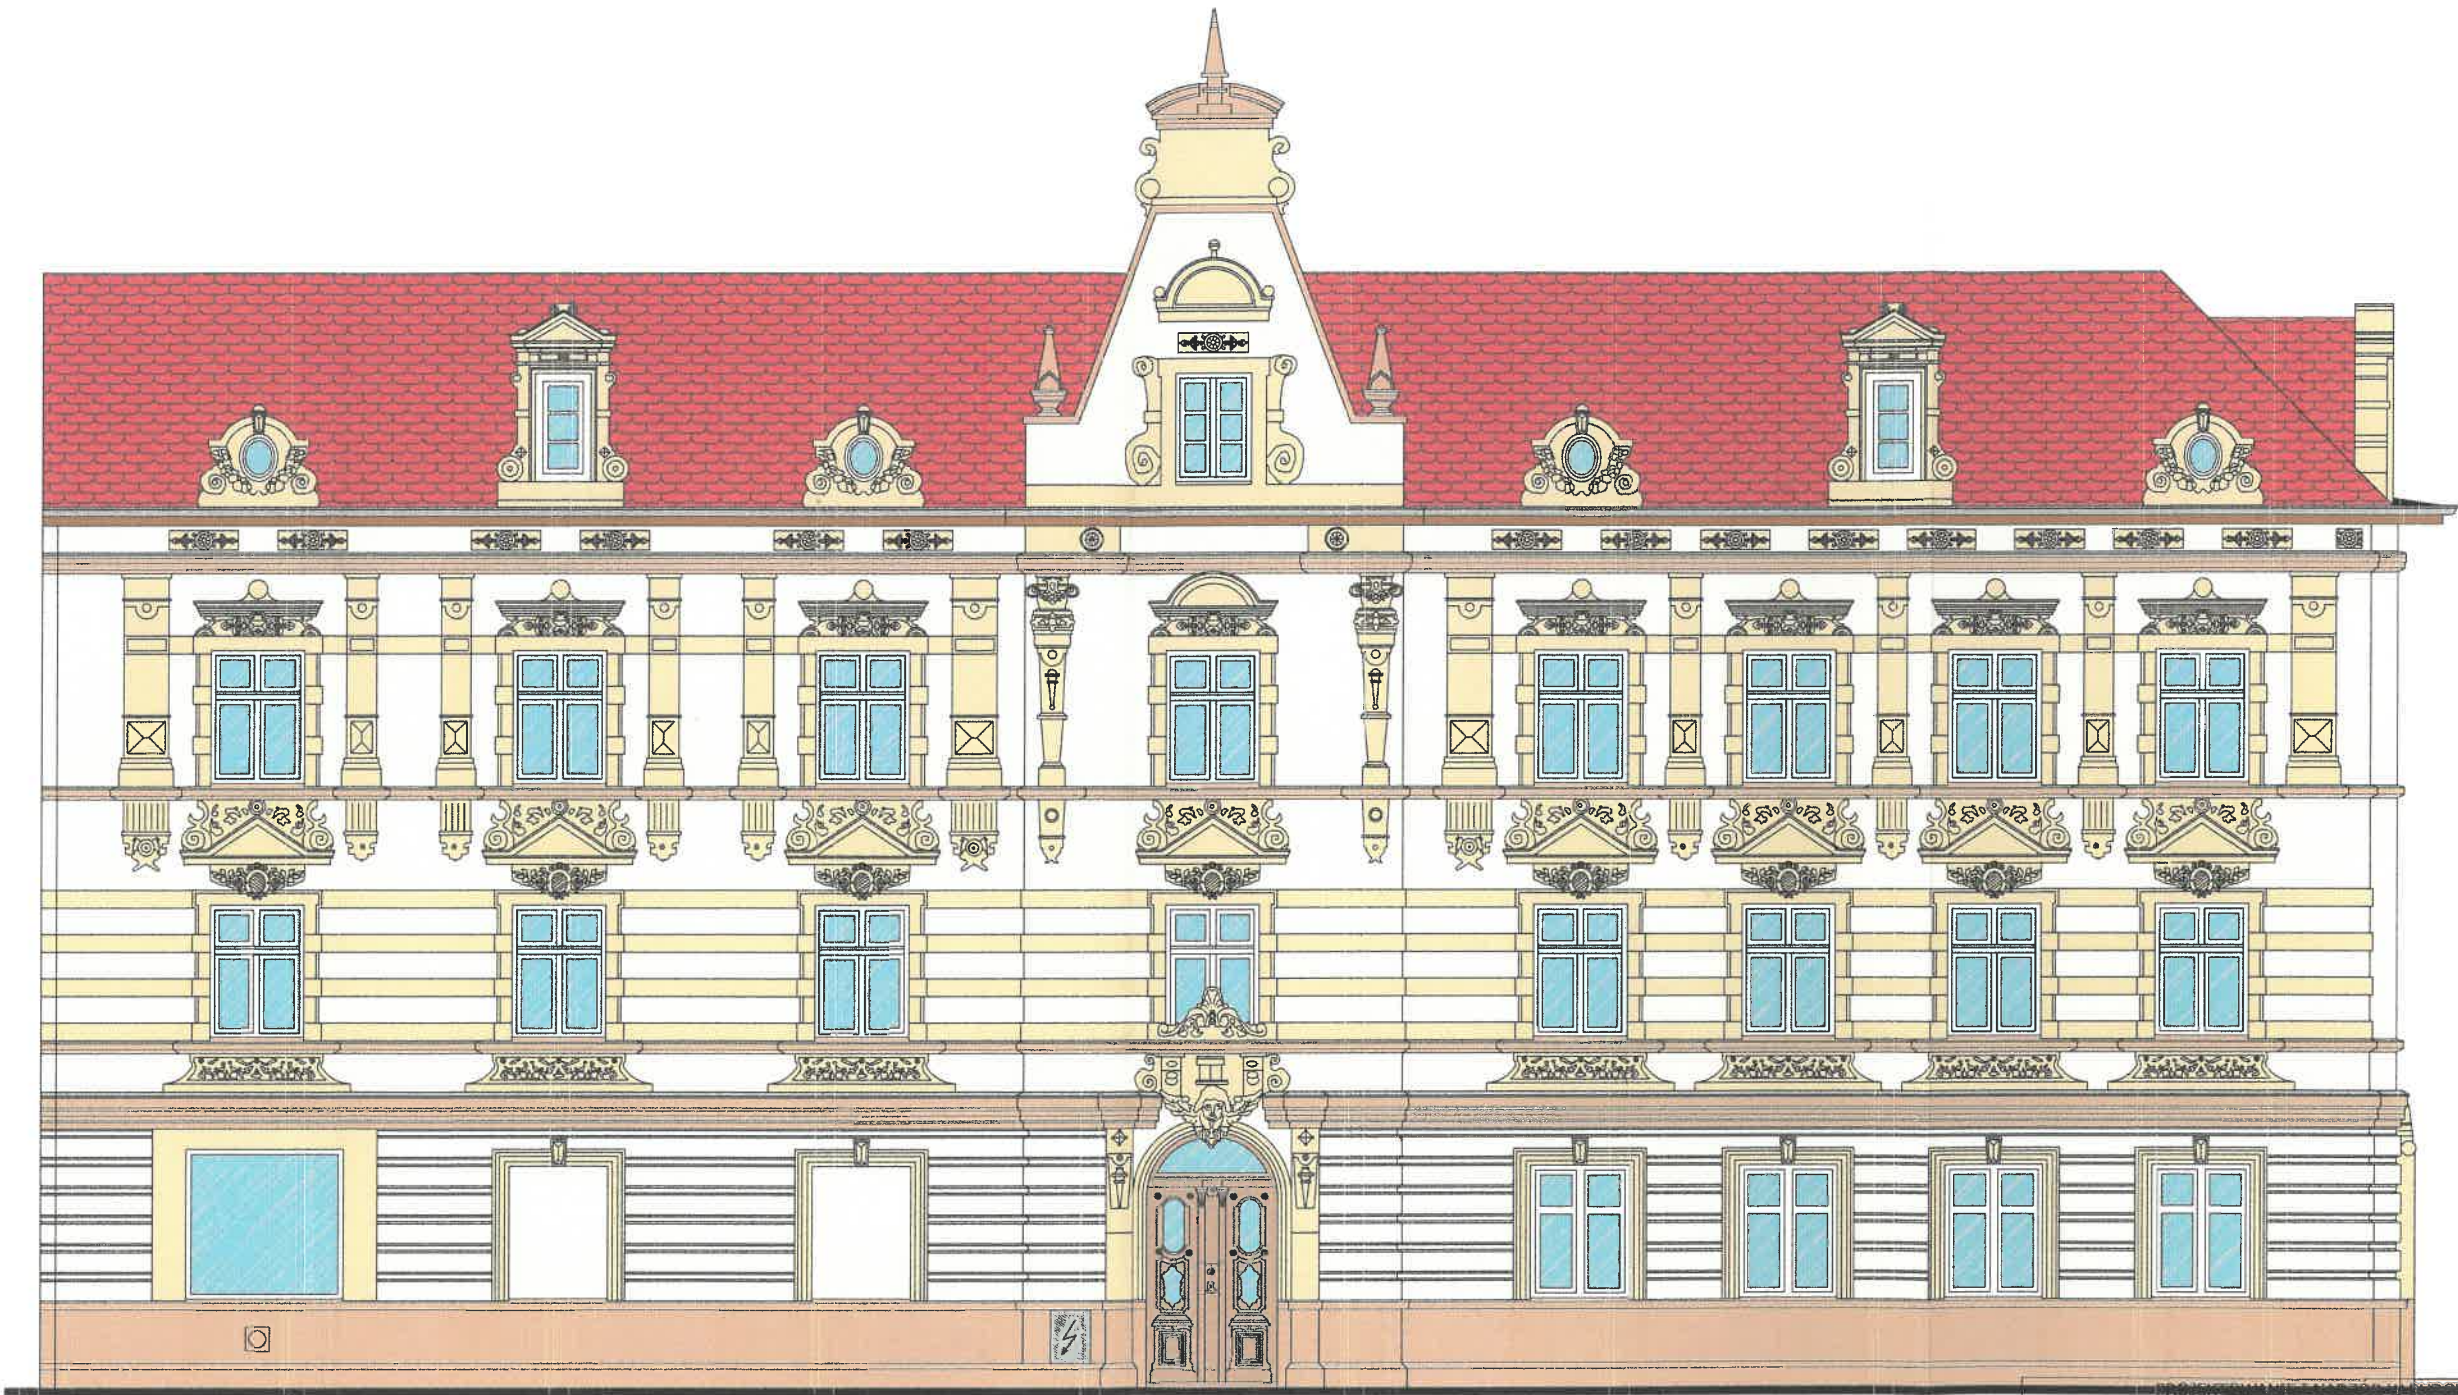

UWAGA:
Ostateczną kolorystykę wykonać w uzgodnieniu
z WUOZ, Delegatura w Legnicy



Farba silikatowa CERESIT
w kolorze **Texas TX4** lub **równoważny**

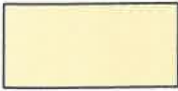


Farba silikatowa CERESIT
w kolorze **Afrika AF2** lub **równoważny**




Farba silikatowa CERESIT
w kolorze **Afrika AF1** lub **równoważny**

mgr inż. Jarosław Mikołajczyk 59-216 Kunice, Pątnów Legnicki 10A tel. kom. 502-296-226		
Zadanie	Remont ścian zewnętrznych w budynku mieszkalnym, wielorodzinnym z częścią usługową.	Projekt techniczny
Adres	59-225 Chojnów, ul. Kościuszki 1 dz. nr 59/60 obręb 0004	Skala 1:75
Tyt. rys.	Elewacja wschodnia	Data 18.07.2023
Projektant upr. proj. nr DOŚ/0088/PWBKb/20	mgr inż. Jarosław Mikołajczyk	Rys. nr 2
Projektant upr. proj. nr 230/87/Uw	mgr inż. arch. Waldemar Serafinowicz	

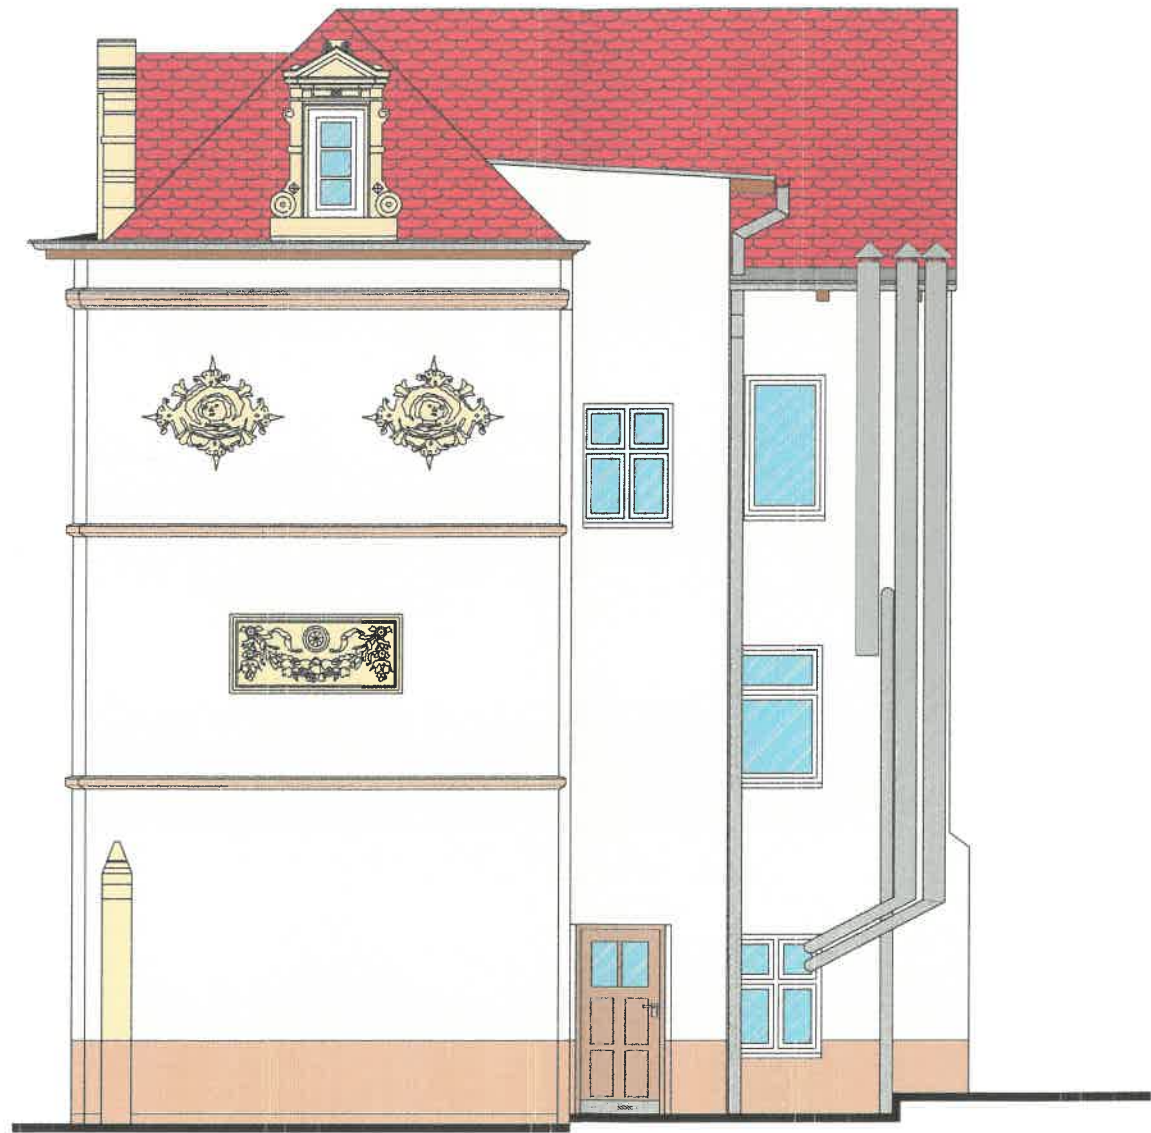


UWAGA:
Ostateczną kolorystykę wykonać w uzgodnieniu
z WUOZ, Delegatura w Legnicy

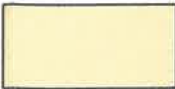	Farba silikatowa CERESIT w kolorze Texas TX4 lub równoważny
	Farba silikatowa CERESIT w kolorze Afrika AF2 lub równoważny
	Farba silikatowa CERESIT w kolorze Afrika AF1 lub równoważny

- UWAGI:
1. Wszystkie roboty należy wykonać zgodnie z Polskimi Normami, Warunkami technicznymi wykonania i odbioru robót budowlano-montażowych opracowanych przez Instytut Techniki Budowlanej oraz zasadami wiedzy i sztuki budowlanej.
 2. Wszystkie wymiary i rzędne należy sprawdzić na budowie.
 3. Dopuszcza się zastosowanie materiałów zamiennych pod warunkiem, że posiadają one cechy nie gorsze jakościowo i technicznie od wskazanych w projekcie.
 4. Wszystkie użyte materiały budowlane i wykończeniowe powinny posiadać odpowiednie atesty i aprobaty do stosowania w budownictwie.
 5. Wszelkiego rodzaju wątpliwości wykonania robót budowlanych rozwiązać należy przed rozpoczęciem robót w ramach nadzoru autorskiego.


PROJEKTOWANIE I NADZÓR W BUDOWNICTWIE mgr inż. Jarosław Mikołajczyk 59-216 Kunice, Pątnów Legnicki 10A tel. kom. 502-296-226			
Zadanie	Remont ścian zewnętrznych w budynku mieszkalnym, wielorodzinnym z częścią usługową.	Projekt techniczny	
Adres	59-225 Chojnów, ul. Kościuszki 1 dz. nr 59/60 obręb 0004		
Tyt. rys.	Elewacja północna	Skala	1:75
Projektant upr. proj. nr DOS/0088/PWBKb/20	mgr inż. Jarosław Mikołajczyk		Data 18.07.2023
Projektant upr. proj. nr 230/87/Uw	mgr inż. arch. Waldemar Serafinowicz		Rys. nr 3

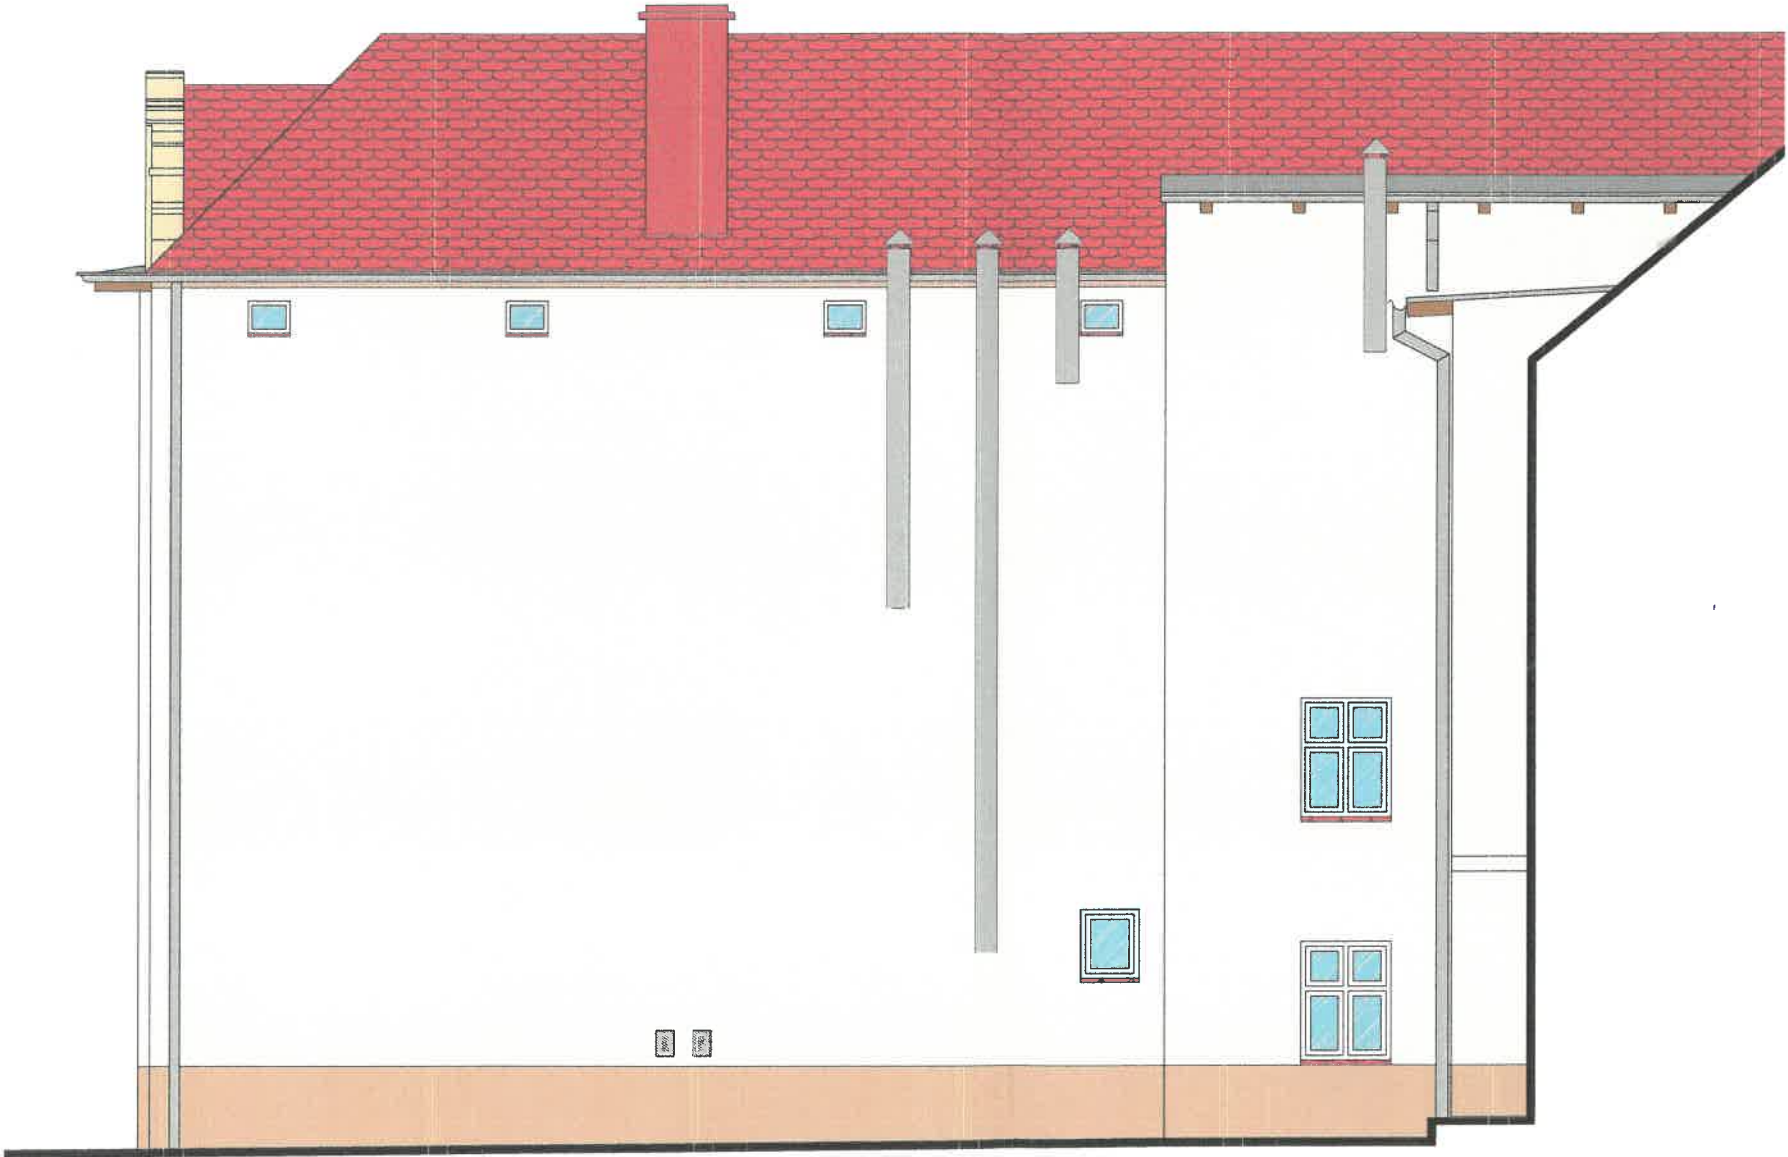

UWAGA:
Ostateczną kolorystykę wykonać w uzgodnieniu
z WUOZ, Delegatura w Legnicy



Farba silikonowa CERESIT
w kolorze **Texas TX4** lub **równoważny**

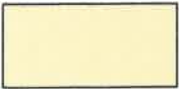

Farba silikonowa CERESIT
w kolorze **Afrika AF2** lub **równoważny**



Farba silikonowa CERESIT
w kolorze **Afrika AF1** lub **równoważny**

PROJEKTOWANIE I NADZÓR W BUDOWNICTWIE mgr inż. Jarosław Mikołajczyk 59-216 Kunice, Pątnów Legnicki 10A tel. kom. 502-296-226			
Zadanie	Remont ścian zewnętrznych w budynku mieszkalnym, wielorodzinnym z częścią usługową.	Projekt techniczny	
Adres	59-225 Chojnów, ul. Kościuszki 1 dz. nr 59/60 obręb 0004	Skala 1:75	
Tyt. rys.	Elewacja zachodnia	Data 18.07.2023	
Projektant upr. proj. nr DOŚ.0088/PWBK/20	mgr inż. Jarosław Mikołajczyk	A	Rys. nr 4
Projektant upr. proj. nr 230/87/Uw	mgr inż. arch. Waldemar Serafinowicz		